


Planta de As built



Demolições e Construções

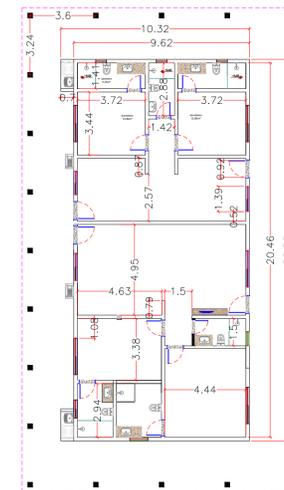

Planta de Layout

PROJETO BÁSICO Casa reforma		FOLHA Nº ÚNICA	PROC.: FL: ASS.:
ASSUNTO PROJETO BÁSICO DE ARQUITETURA CENTRO HÍPICO - HARAS CABANA			
LOCAL: CONDOMÍNIO SANTA FILOMENA - SALTO - SP VIA ALPALOSA		LUSO: COMERCIAL	
PROPRIETÁRIO: FERNANDO LUIZ SCHEITINO MOREIRA		ESCALA 1 : 150	
ÁREA: Área total construída: 203,14m²		DECLARO QUE A APROVAÇÃO NÃO IMPLICA O RECONHECIMENTO POR PARTE DA PREFEITURA DO DIREITO DE PROPRIEDADE DO TERRENO DECLARO SOB AS PENAS DA LEI QUE A PLANTA APRESENTADA REPRESENTA FIDELMENTE AS DIMENSÕES DO TERRENO	
SITUAÇÃO (sem escala)		PROPRIETÁRIO FERNANDO LUIZ SCHEITINO MOREIRA FAZENDA CABANA DOS ANJOS	
		JOY CONGREGO CONSTRUÇÕES E GERENCIAMENTO DE OBRAS CNPJ: 26.059.007/0001-88 CONTATO: 11 4330-1327	
Nº	Descrição	Data	
00	Detalhamento básico e cortes da reforma da casa	06/01/2024	
01			
02			
03			
04			
05			